




				工程名称	钦州跨境贸易电子商务产业园综合布线通信项目
批准	陈俊卓	工程阶段	竣工图	图号	001(1/5)
工程负责人	陈俊卓	日期	2023.12.15	钦州跨境贸易电子商务产业园综合布线通信项目	
审核	陈俊卓	单位	米		
校对	陈俊卓	比例	1:2000		
绘图	陈俊卓	描图			

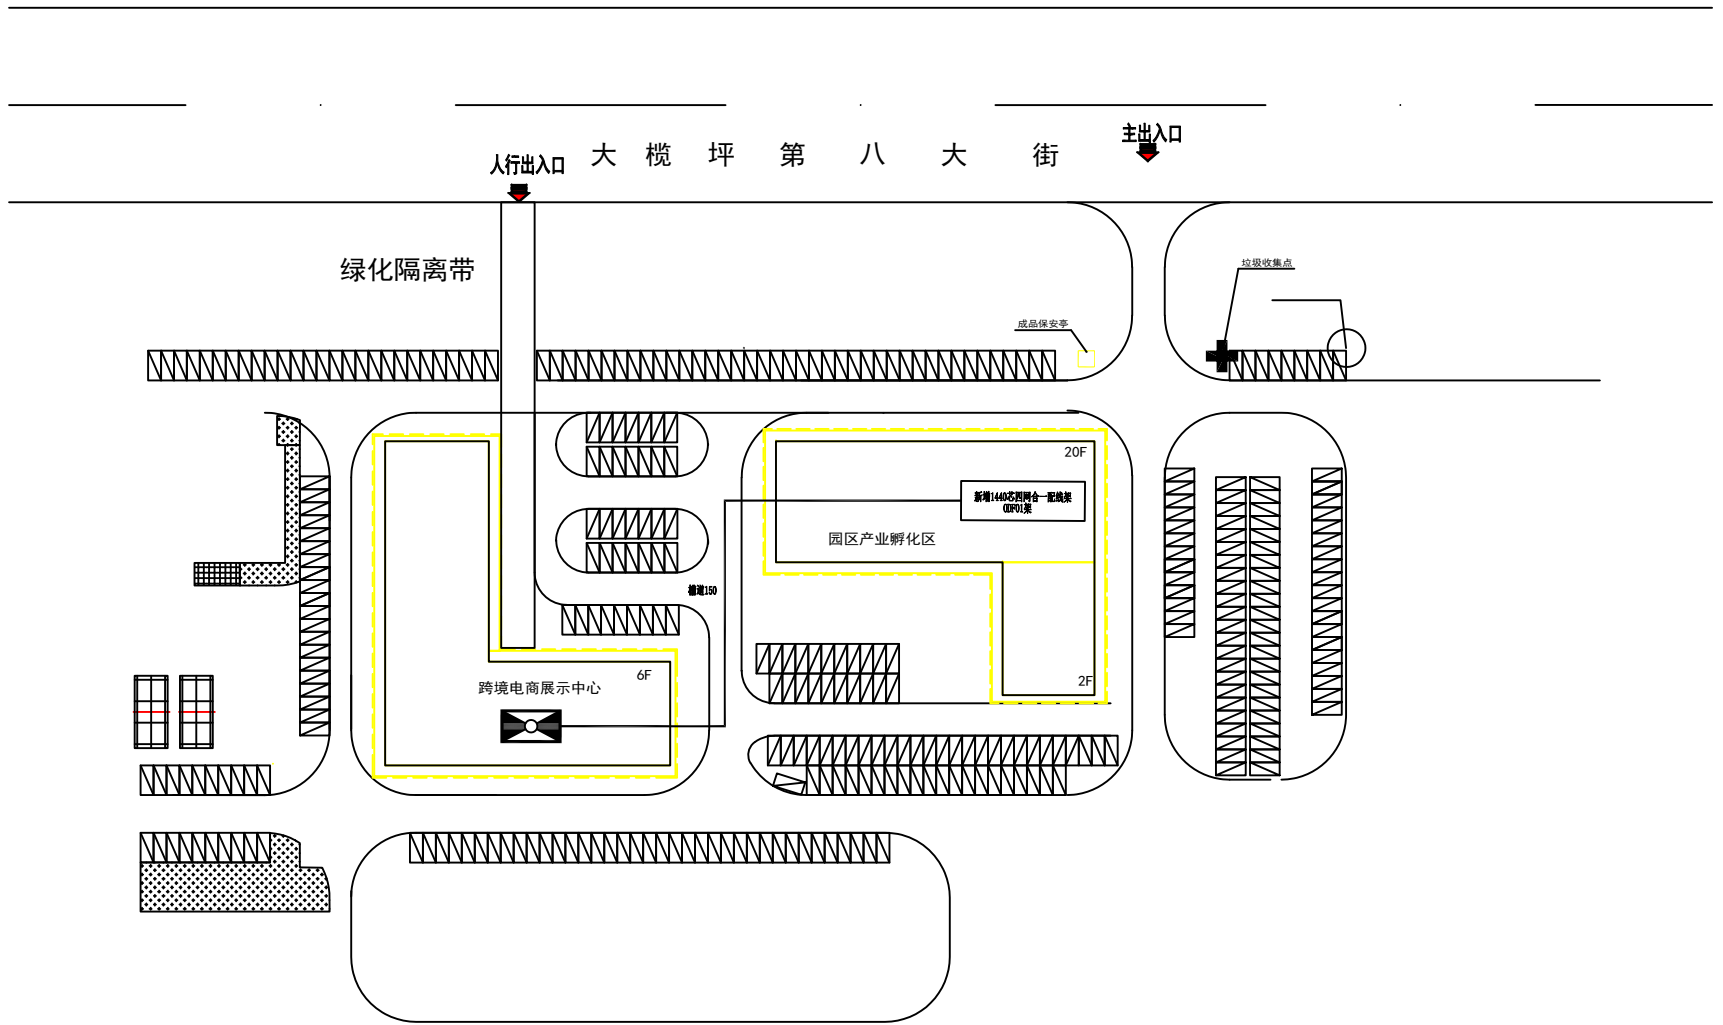


园区产业孵化区
总户数为479户

主要材料表:

序号	项目名称	单位	数量
1	1440芯四网合一配线架	架	1
2	144芯分纤箱	个	6
3	96芯分纤箱	个	4
4	48芯分纤箱	个	4
5	144芯光缆	千米	0.540
6	96芯光缆	千米	0.800
7	48芯光缆	千米	0.378
8	皮线光缆	千米	25.72



主要工作量表:

序号	项目名称	单位	数量
1	光缆熔纤	芯	3858
2	安装1440芯四网合一配线架	架	1
3	新增144芯分纤箱	个	6
4	新增96芯分纤箱	个	4
5	新增48芯分纤箱	个	4
6	布放槽道光缆（144芯）	千米	0.480
7	布放槽道光缆（96芯）	千米	0.760
8	布放槽道光缆（48芯）	千米	0.338
9	预留光缆（144芯）	千米	0.060
10	预留光缆（96芯）	千米	0.040
11	预留光缆（48芯）	千米	0.040
12	皮线光缆	千米	25.72

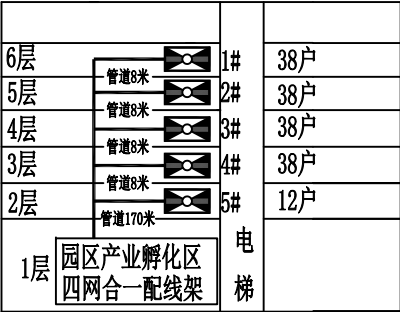








跨境电商展示中心
总户数为164户

				工程名称	钦州跨境贸易电子商务产业园综合布线通信项目
批准	陈俊卓	工程阶段	竣工图	图号	001 (2/5)
工程负责人	陈俊卓	日期	2023.12.15	钦州跨境贸易电子商务产业园综合布线通信项目	
审核	陈俊卓	单位	米		
校对	陈俊卓	比例	1:2000		
绘图	陈俊卓	描图			

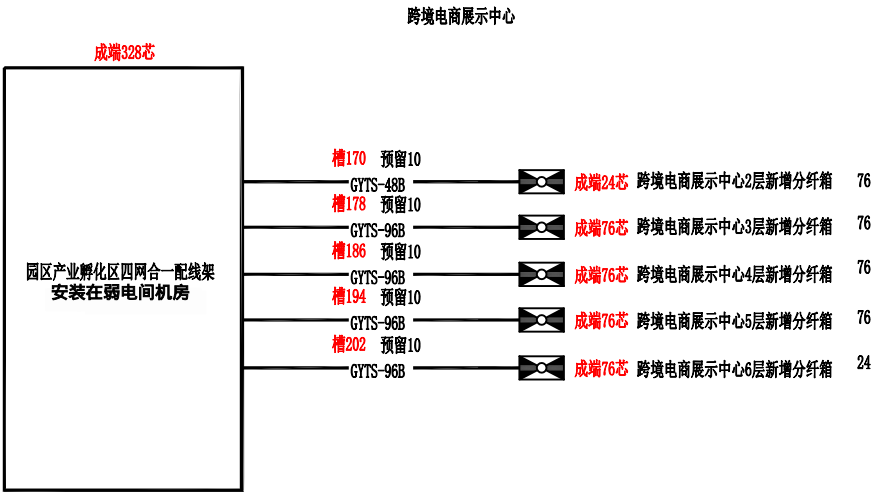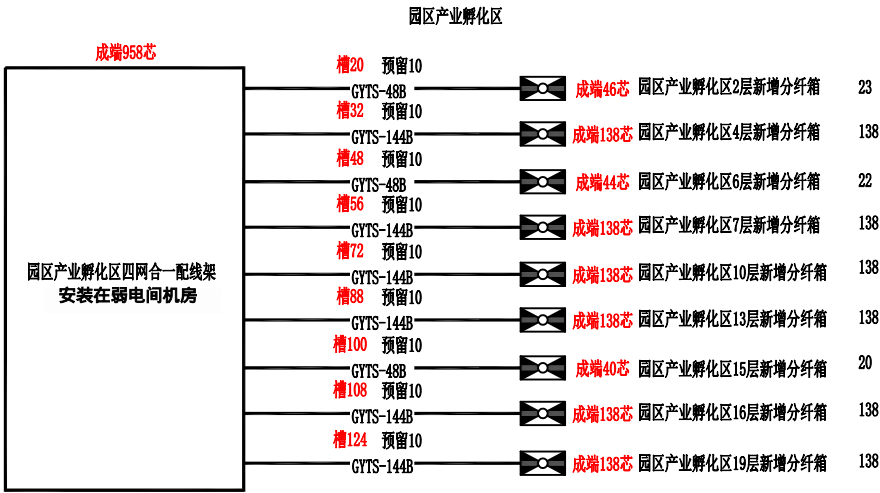


拓扑图

				工程名称	钦州跨境贸易电子商务产业园综合布线通信项目
批 准	陈俊卓	工程阶段	竣工图	图 号	001(3/5)
工程负责人	陈俊卓	日 期	2023. 12. 15	钦州跨境贸易电子商务产业园综合布线通信项目	
审 核	陈俊卓	单 位	米		
校 对	陈俊卓	比 例	1:2000		
绘 图	陈俊卓	描 图			

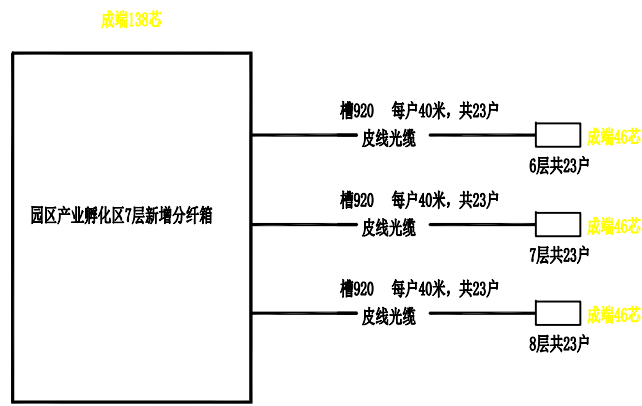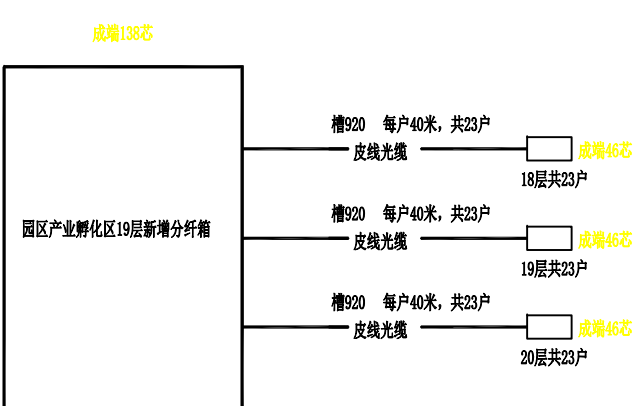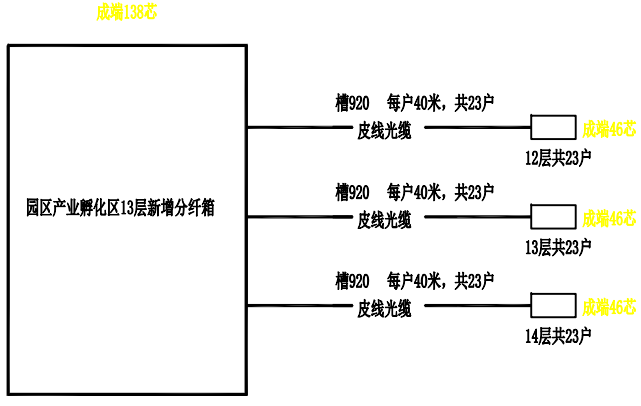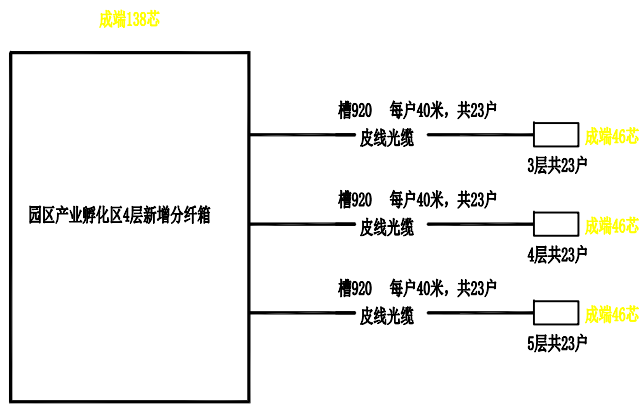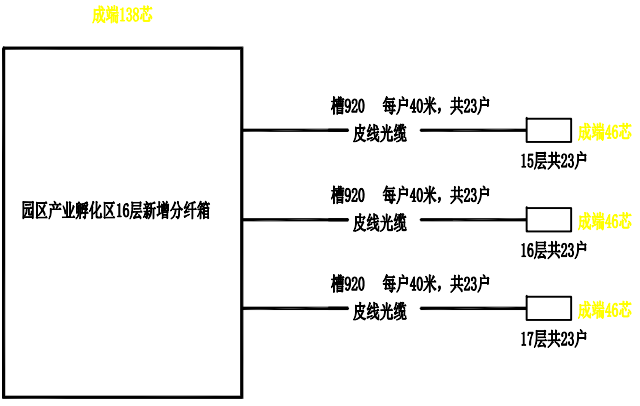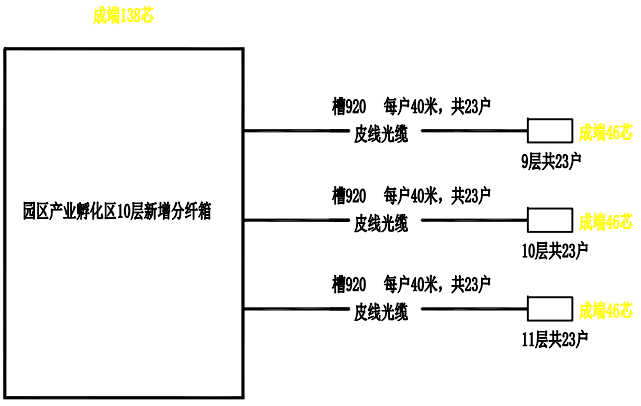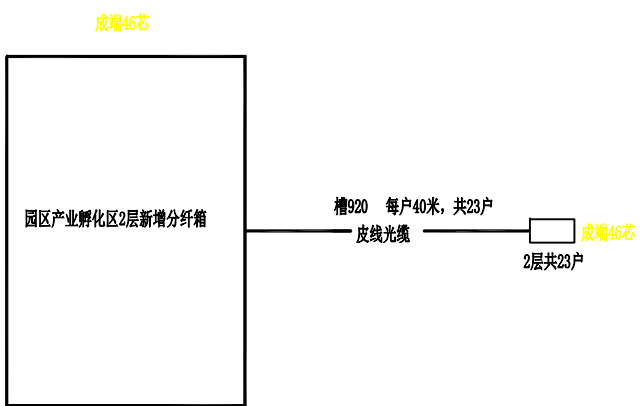

纤芯图

				工程名称	钦州跨境贸易电子商务产业园综合布线通信项目
批 准	陈俊卓	工程阶段	竣工图	图 号	001(4/5)
工程负责人	陈俊卓	日 期	2023. 12. 15	钦州跨境贸易电子商务产业园综合布线通信项目	
审 核	陈俊卓	单 位	米		
校 对	陈俊卓	比 例	1:2000		
绘 图	陈俊卓	描 图			

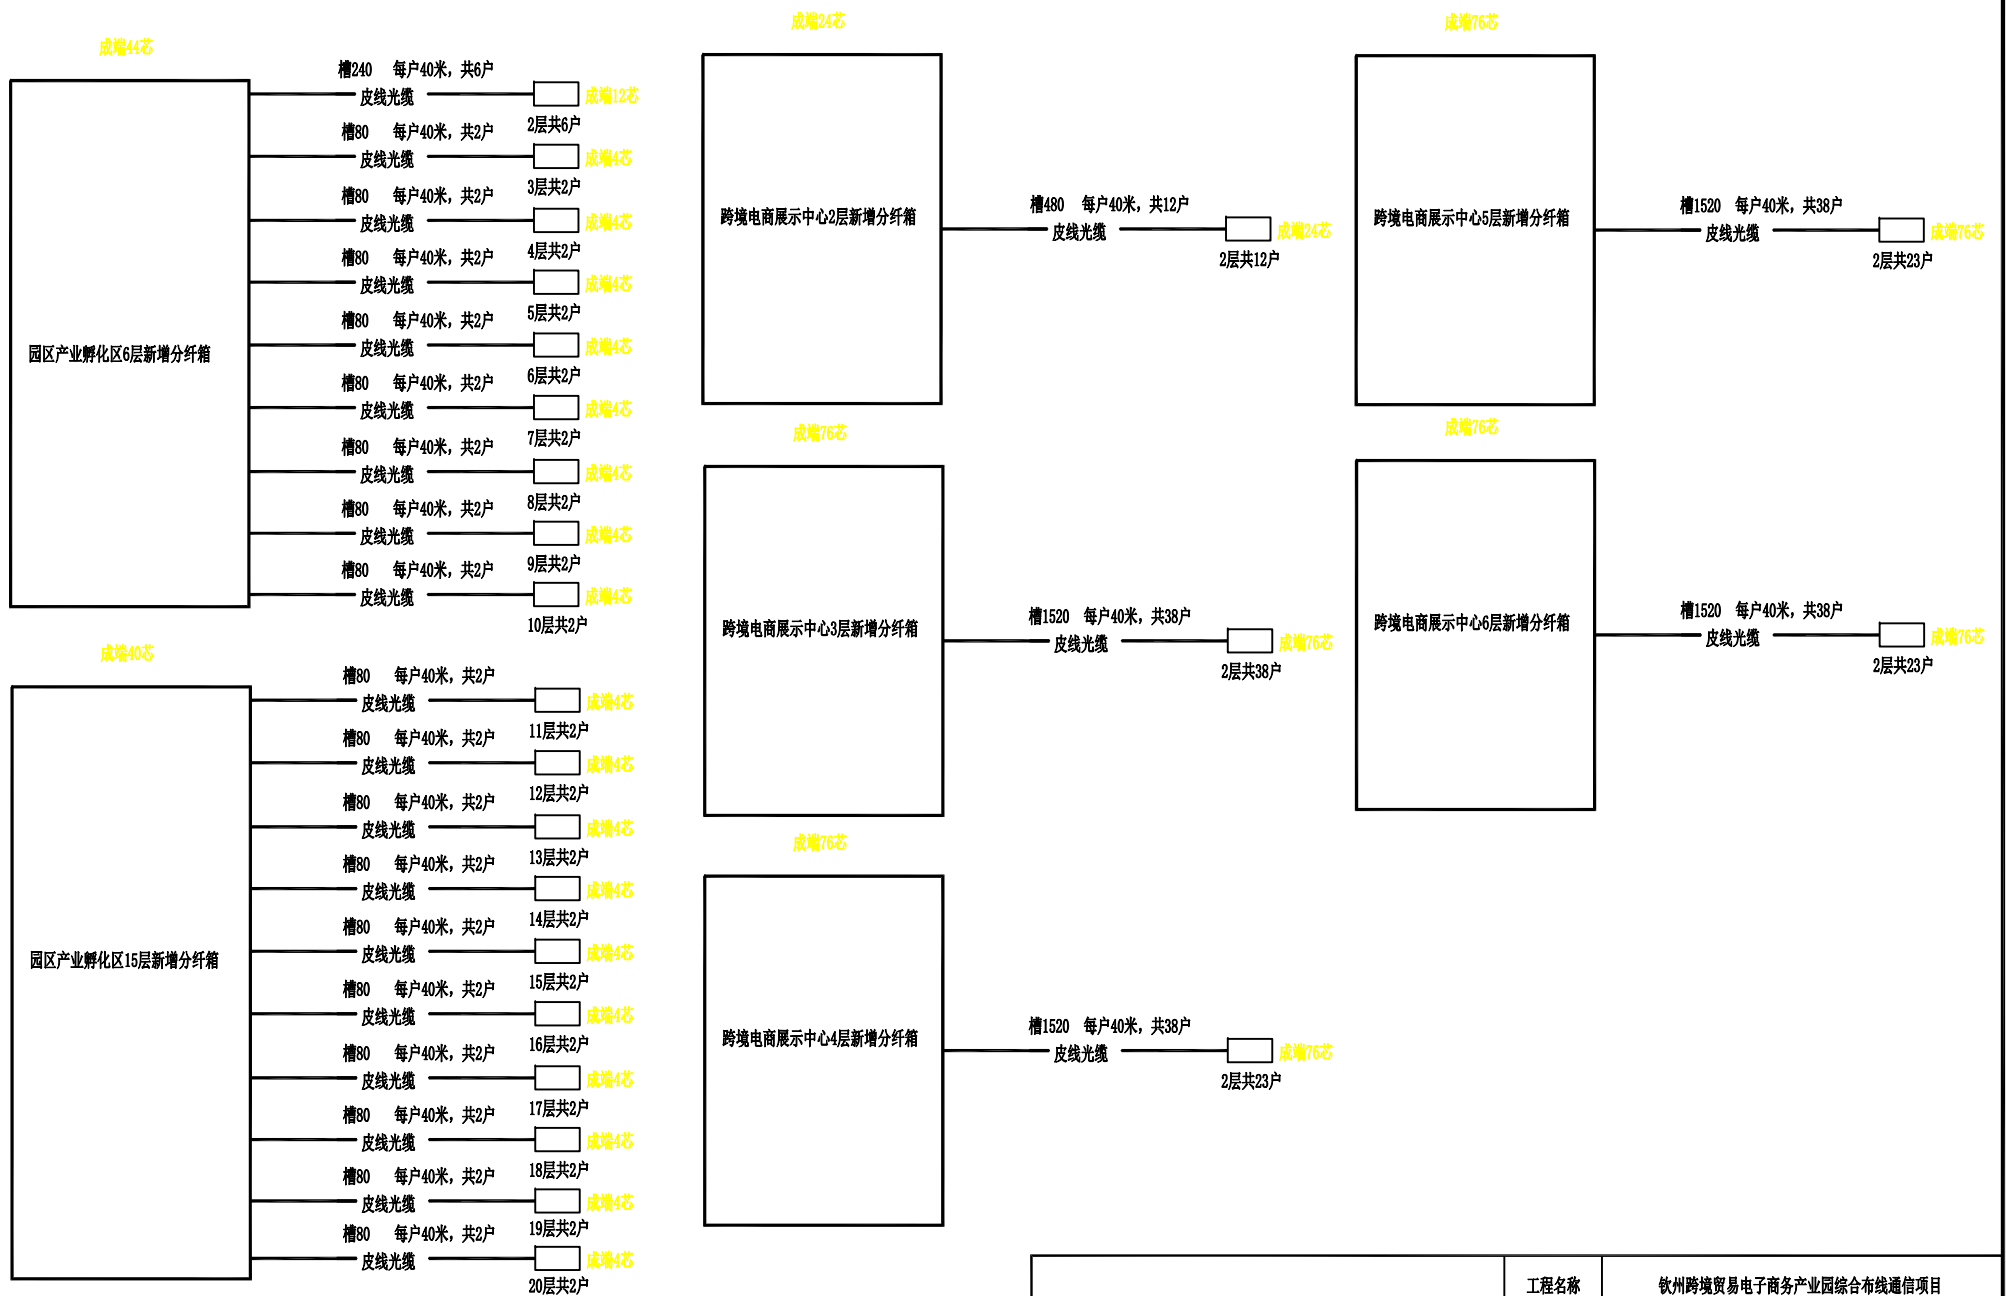

纤芯图

				工程名称	钦州跨境贸易电子商务产业园综合布线通信项目
批 准	陈俊卓	工程阶段	竣工图	图 号	001(5/5)
工程负责人	陈俊卓	日 期	2023.12.15	钦州跨境贸易电子商务产业园综合布线通信项目	
审 核	陈俊卓	单 位	米		
校 对	陈俊卓	比 例	1:2000		
绘 图	陈俊卓	描 图			